


出来形管理図表


工種 管 布 設 工
 測点 No.

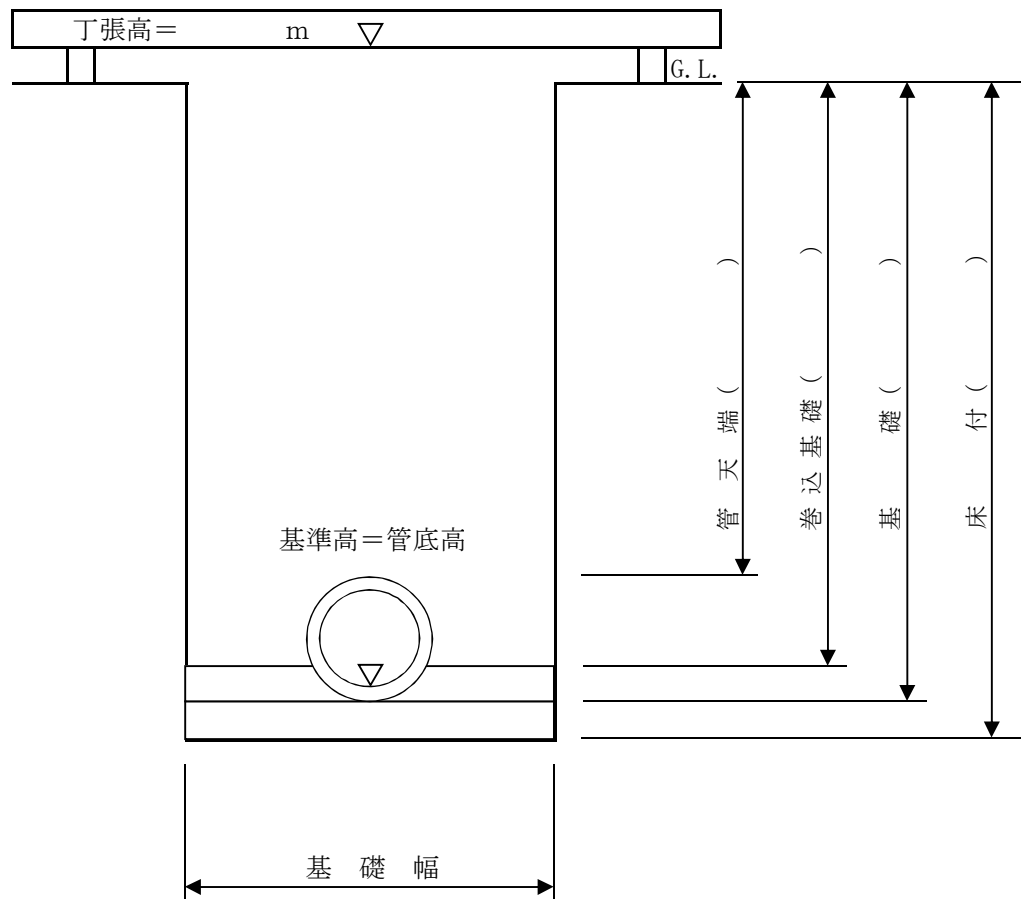

設計値
() 実測値

種 別	単位	設計値	実測値	差	規格値
管 底 高	m				±30
基 礎 幅	mm				-50
基 礎 厚	mm				-50
巻込基礎厚	mm				

舗装復旧・埋戻碎石

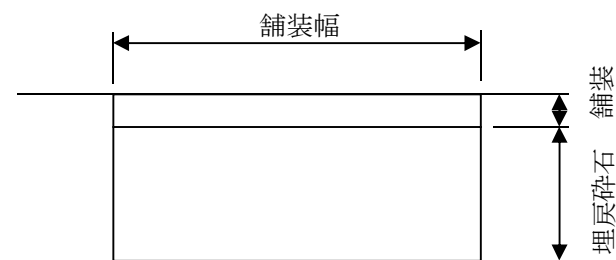

種 別	単位	設計値	実測値	差
碎 石 厚	mm			
碎 石 幅	mm			
舗 装 厚	mm			
舗 装 幅	mm			