


凡 例

	出来形確認測量区域	121.7ha
	3級基準点 (新設点)	78点
	4級基準点 (新設点)	491点

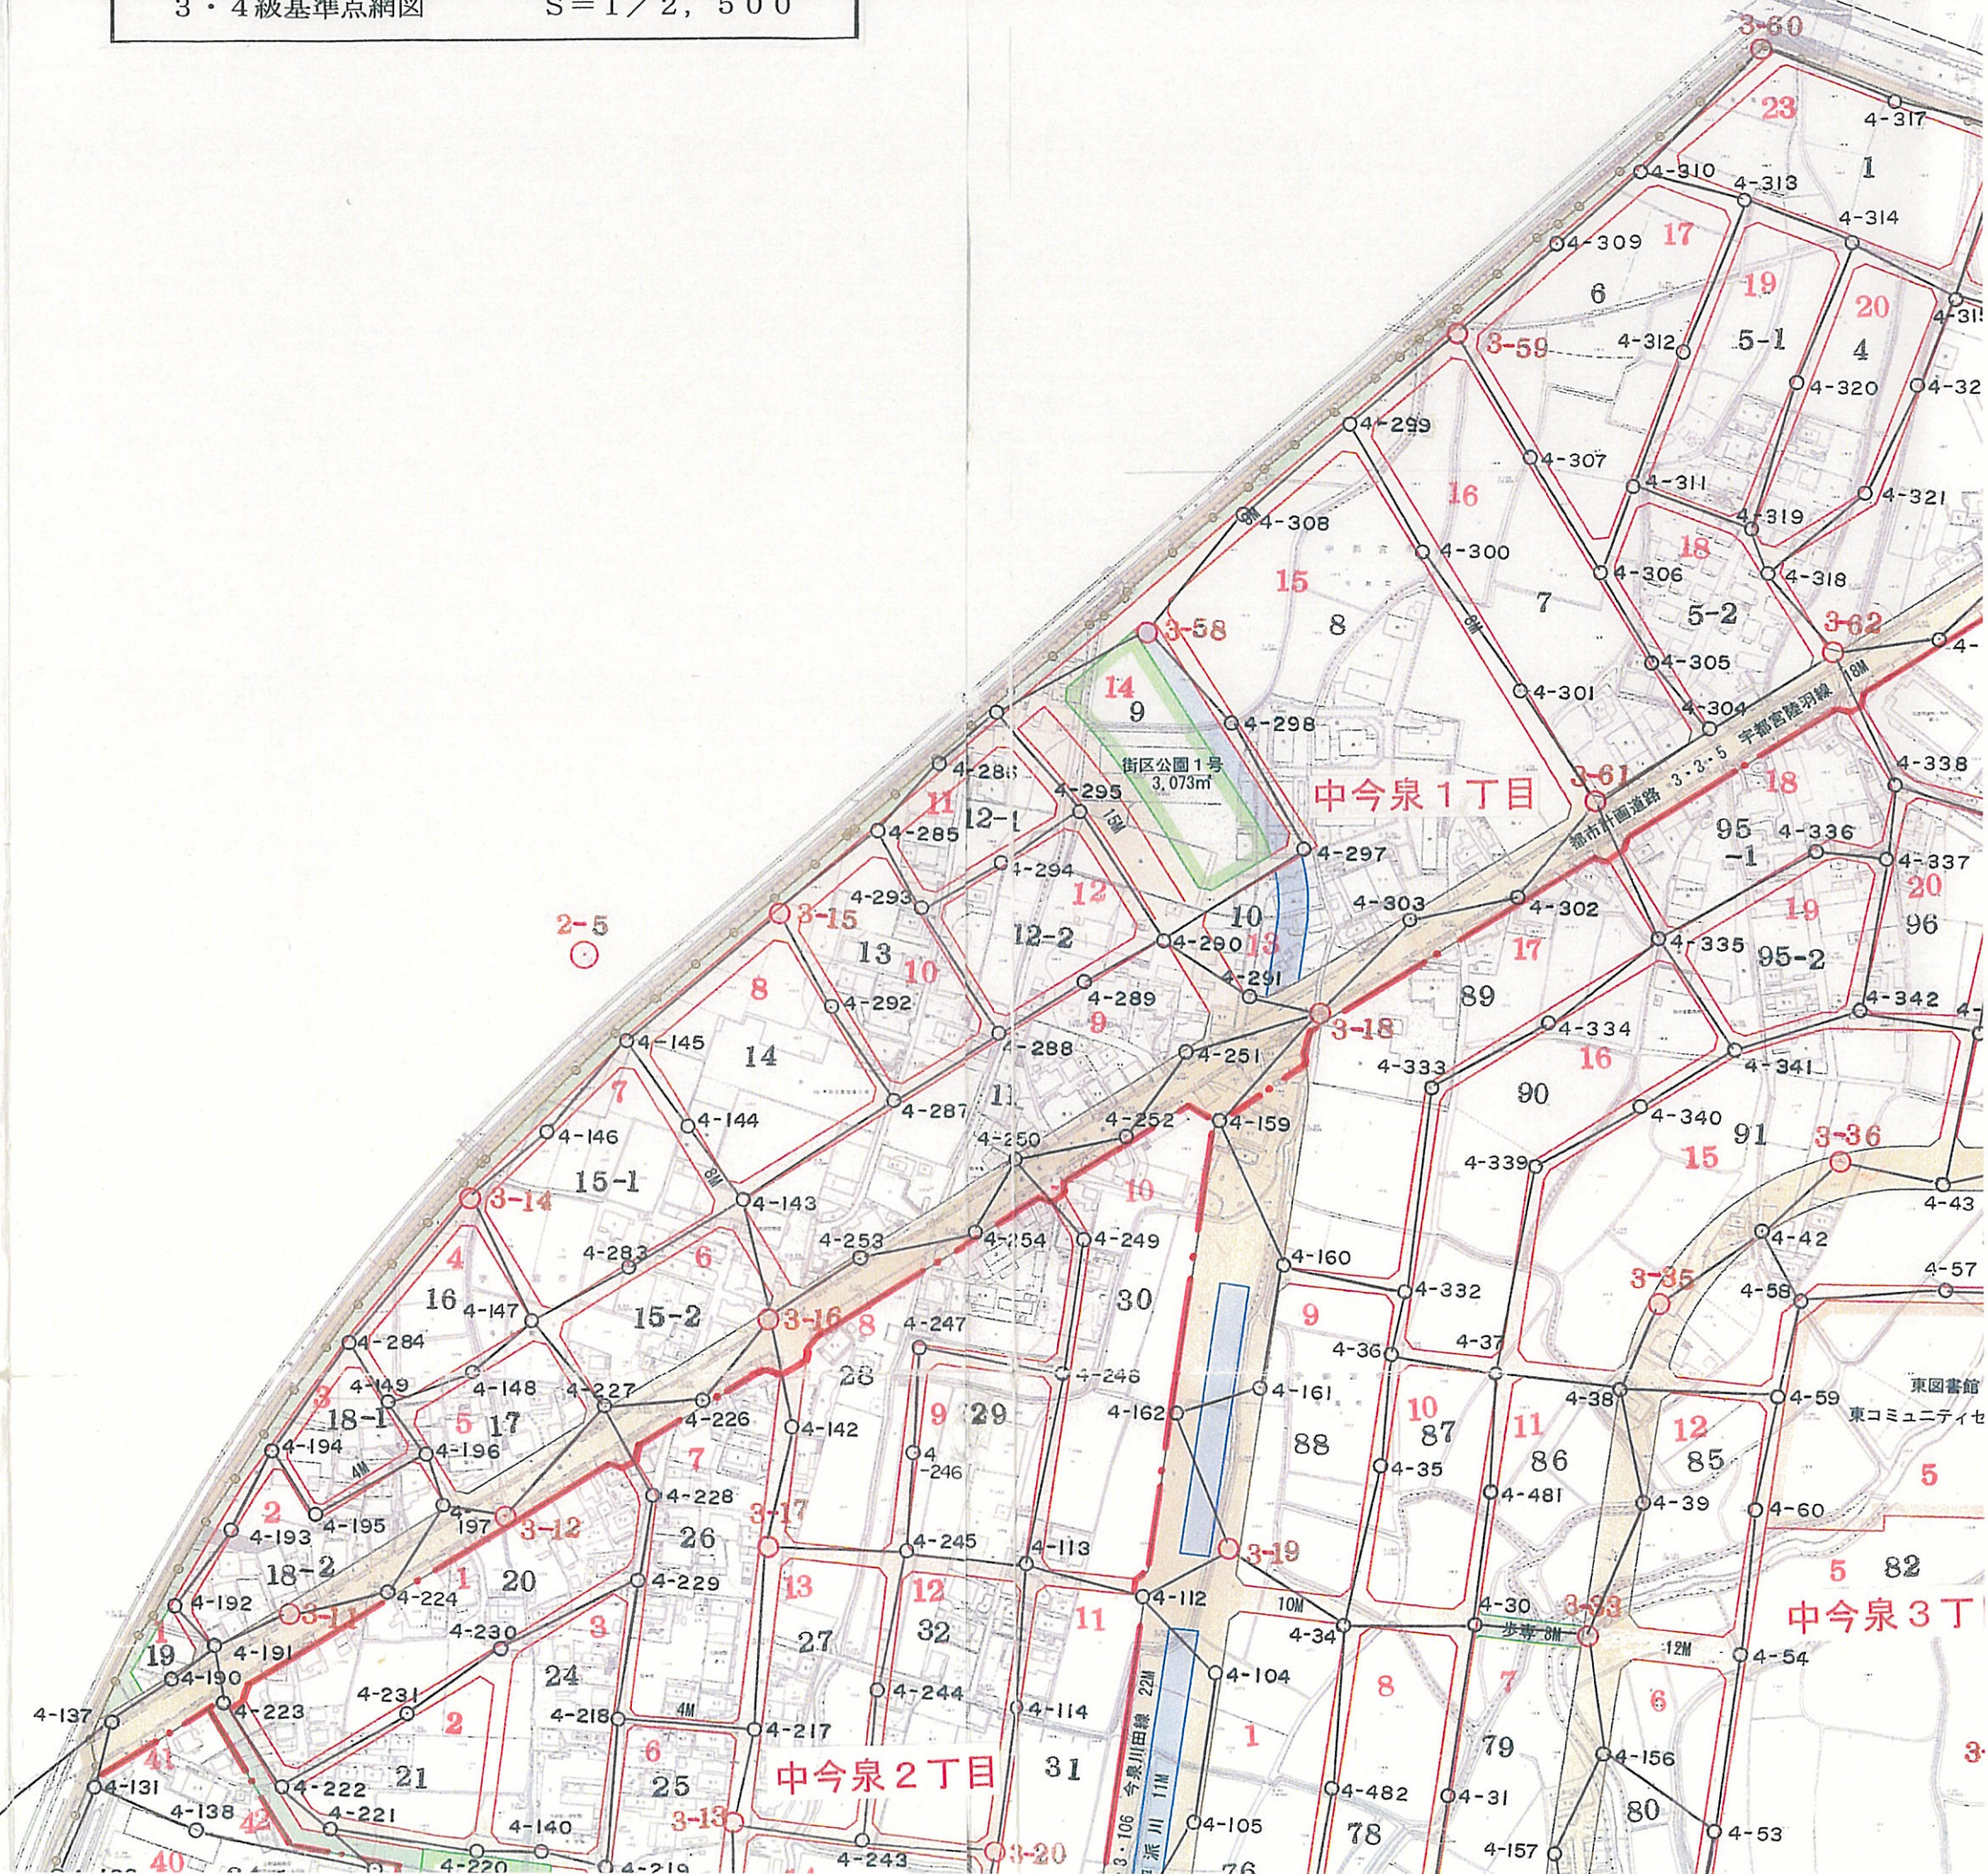

凡 例


	出来形確認測量区域	121.7ha
	3級基準点 (新設点)	78点
	4級基準点 (新設点)	491点


凡 例

黒数字 街区番号

赤数字 町(丁)名毎地番



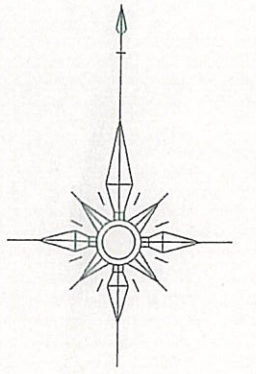

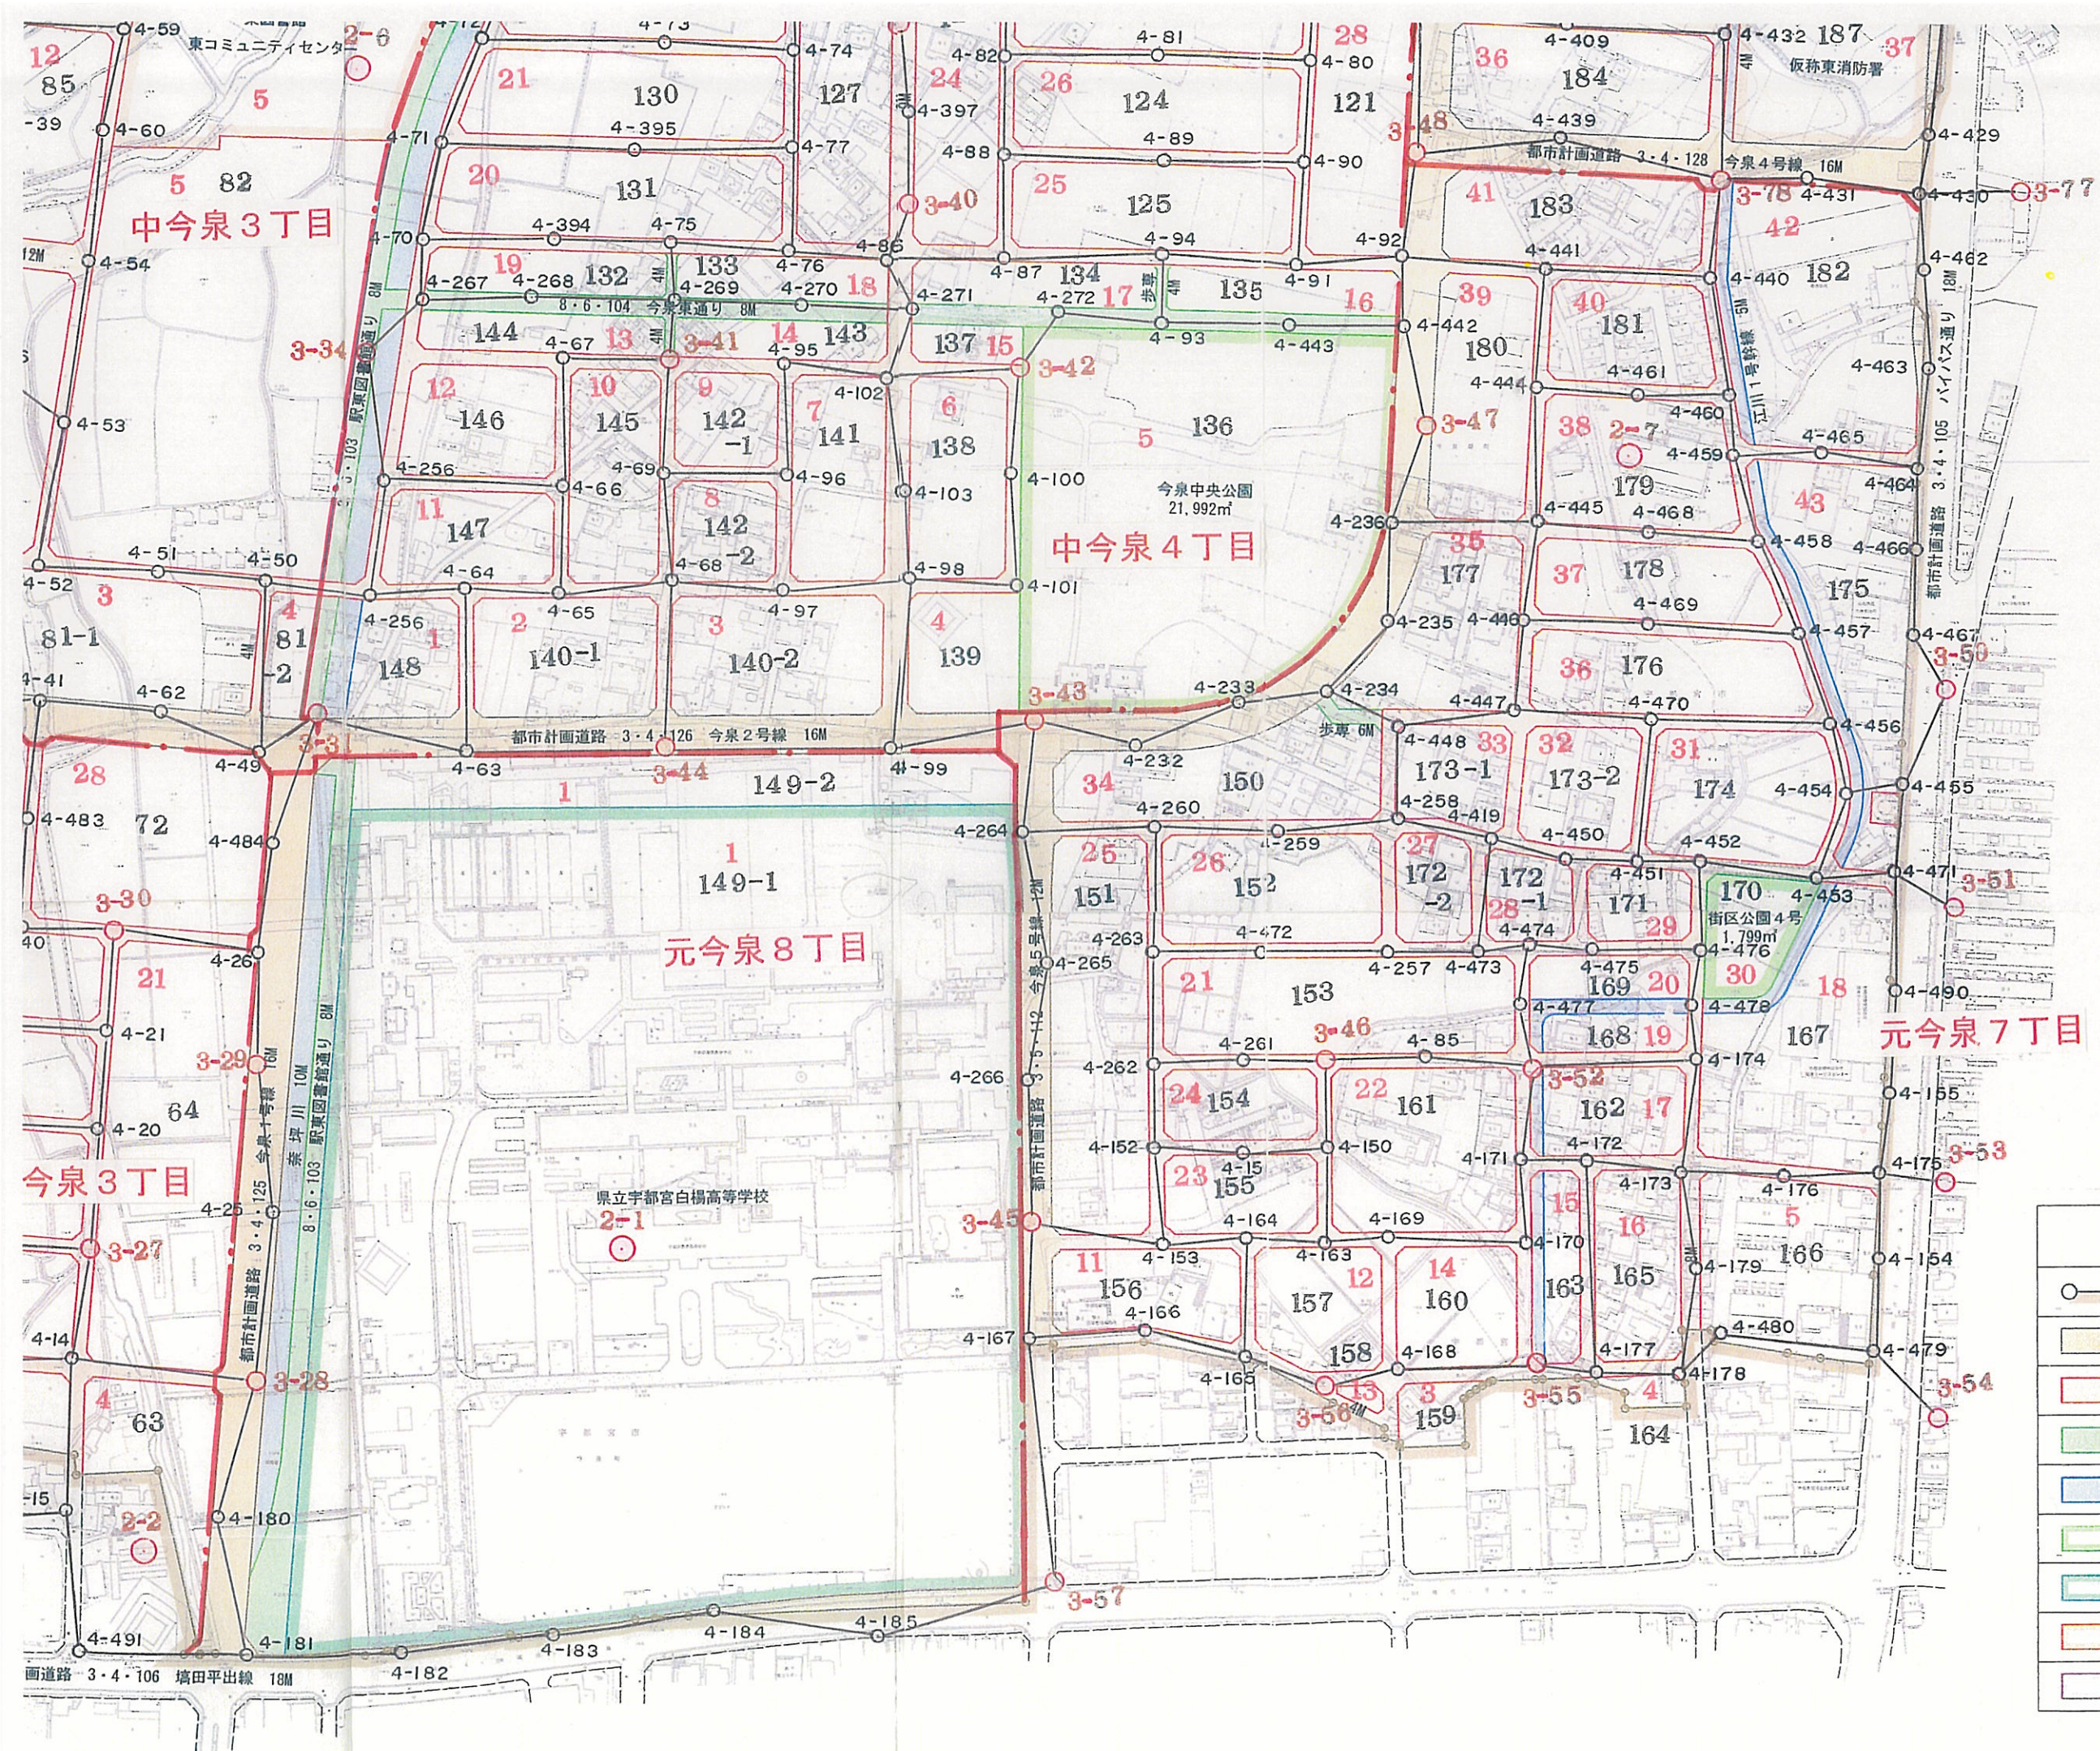

凡 例	
	施行地区界
	都市計画道路
	区画道路
	歩行者専用道路
	水路
	公園
	学校
	官公署
	墓地