


八幡山公園草地管理(側溝・集水桝清掃)出来形図 {西エリア}

側溝・集水桝清掃 ①

別紙3-8-1

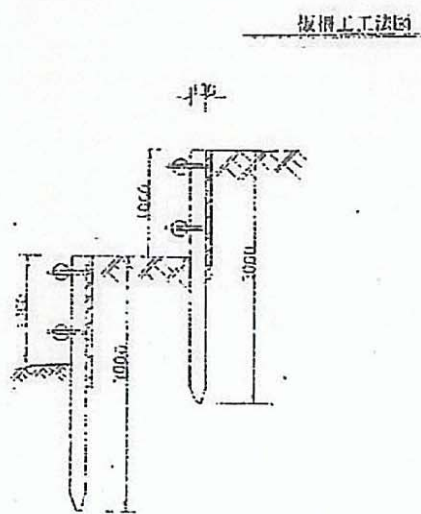


事業年度	平成	年度
公園名	八幡山公園	
工事名		
図面名	平面図 2	
	縮尺	1:500
図面番号	葉中之	

八幡山公園草地管理(側溝・集水桝清掃)出来形図 {西エリア}

側溝・集水桝清掃 ②

別紙3-8-2

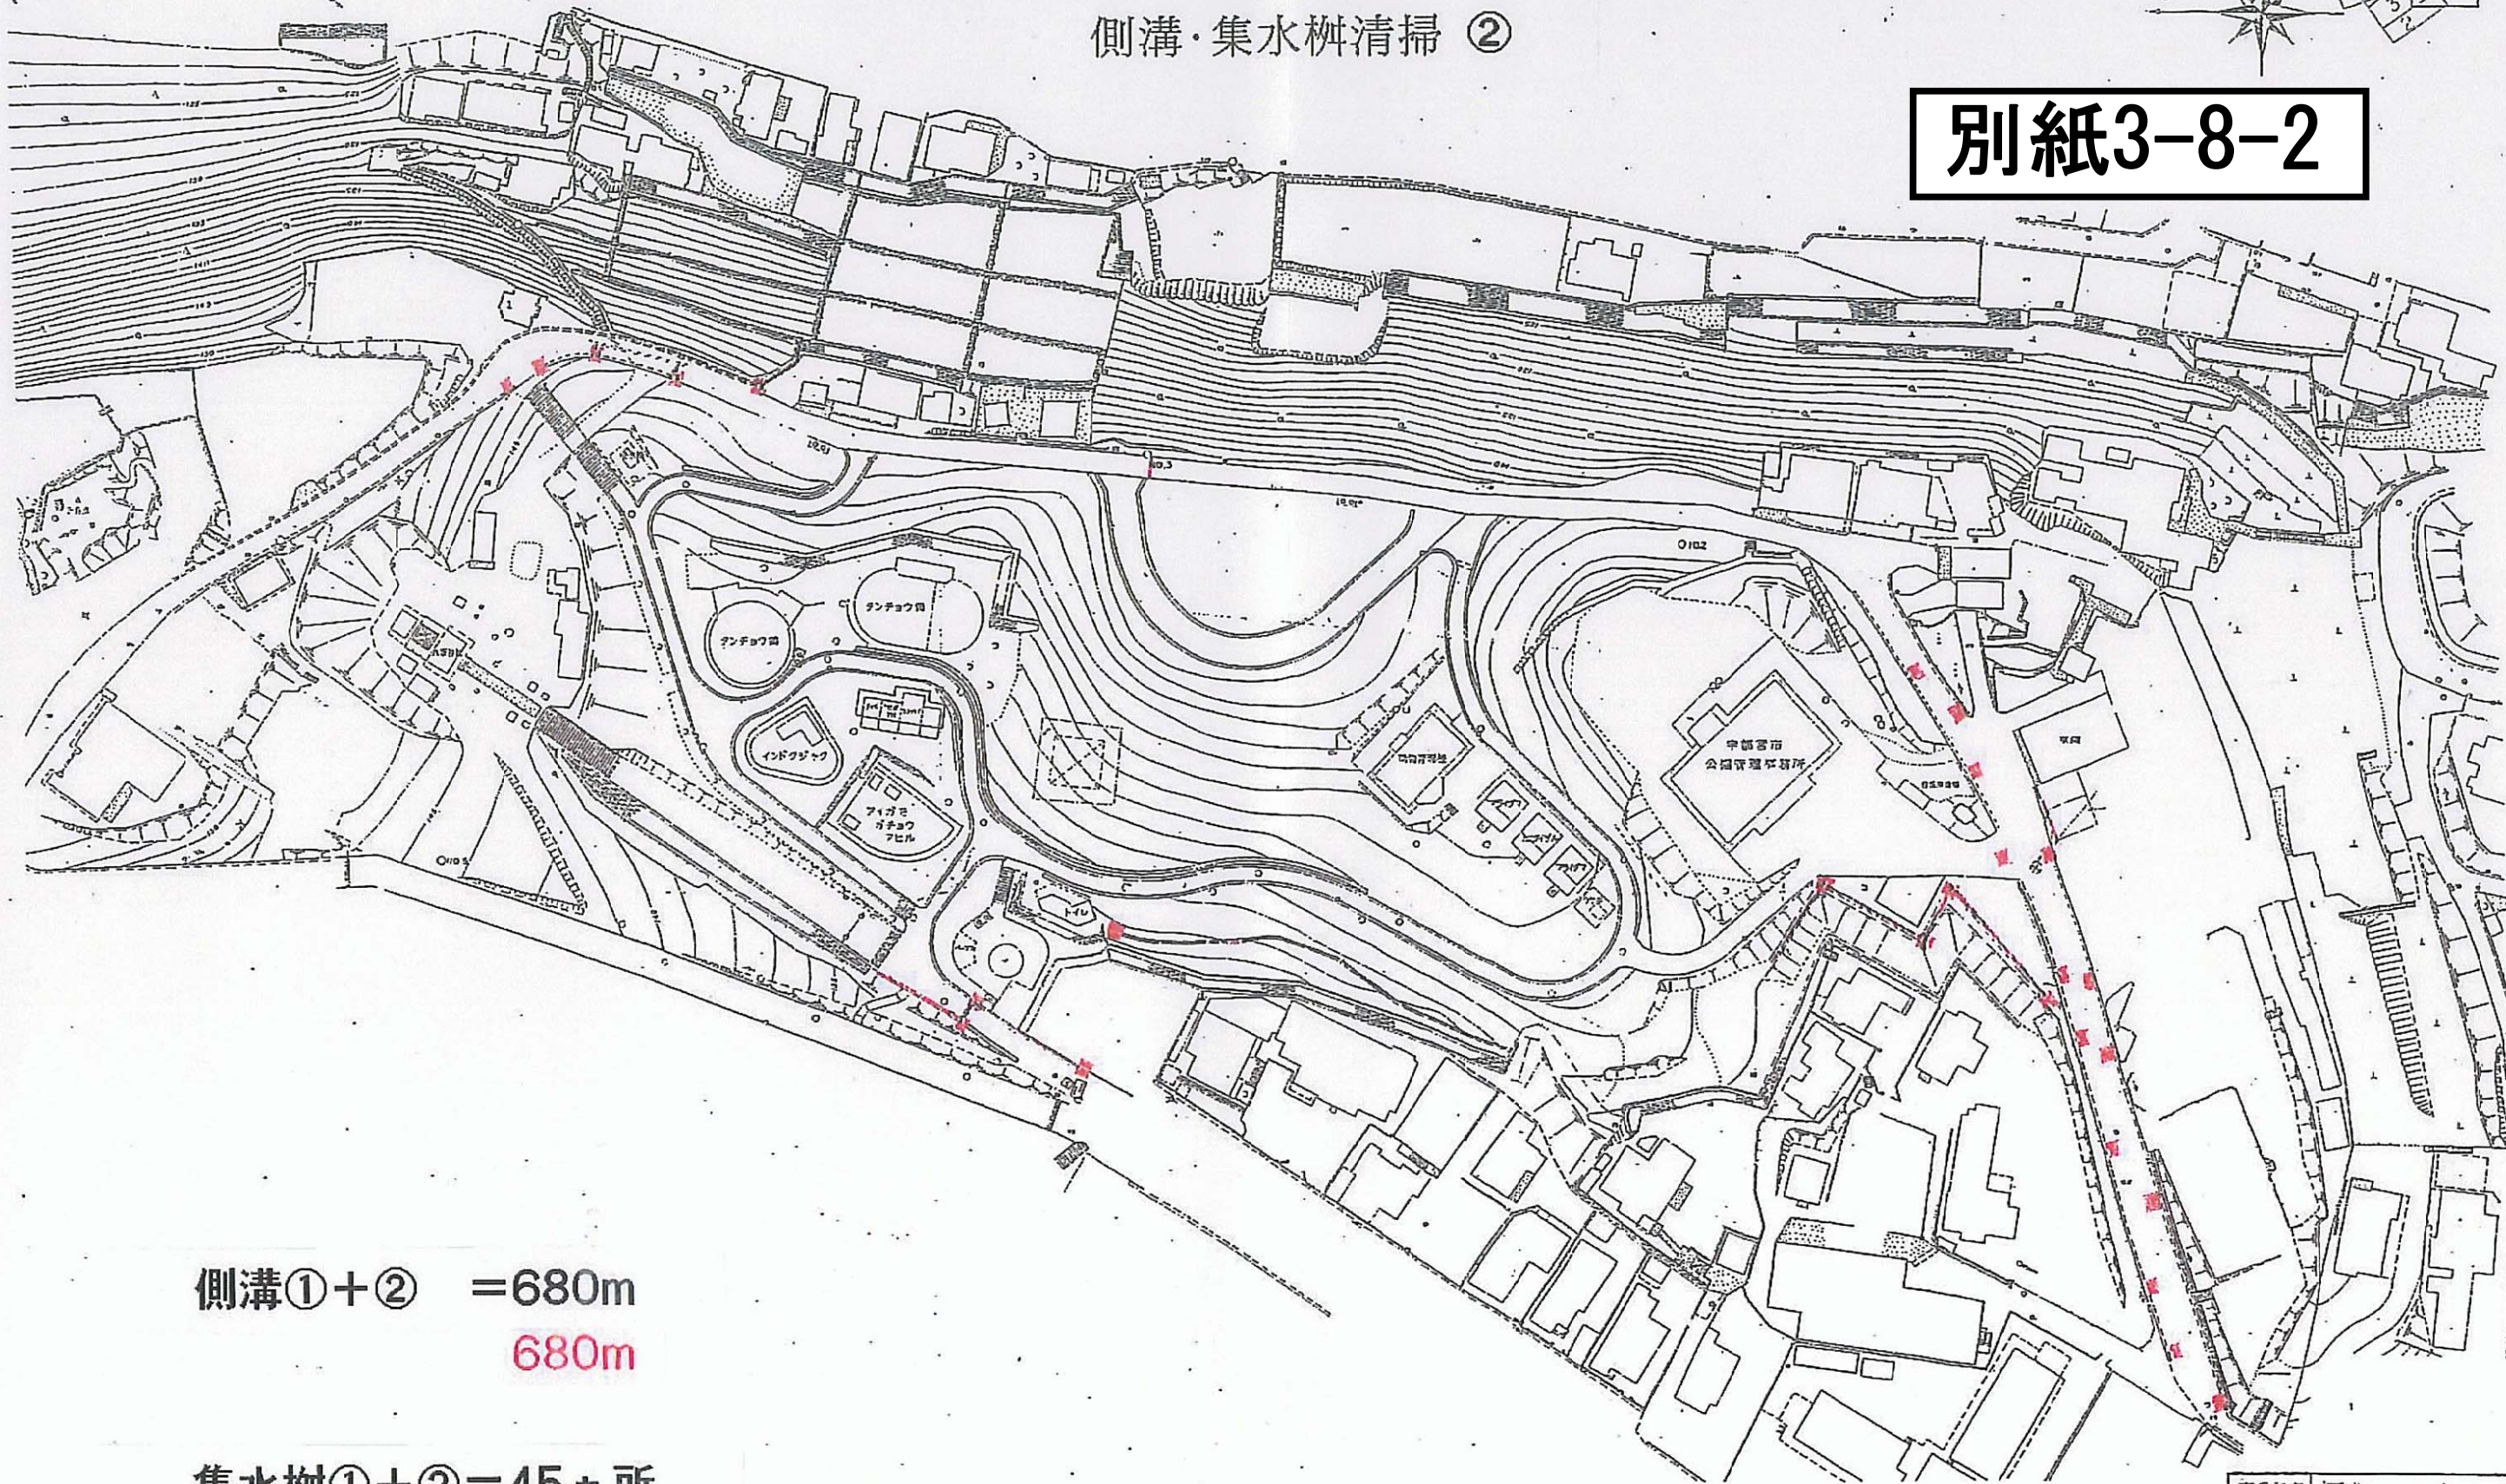

側溝①+② = 680m

680m

集水桝①+② = 45ヵ所

45ヵ所

事業年度	平成	年度
公園名	八幡山公園	
工事名		
図面名	平面図1	
	縮尺	1:500
図面番号	葉中之	